

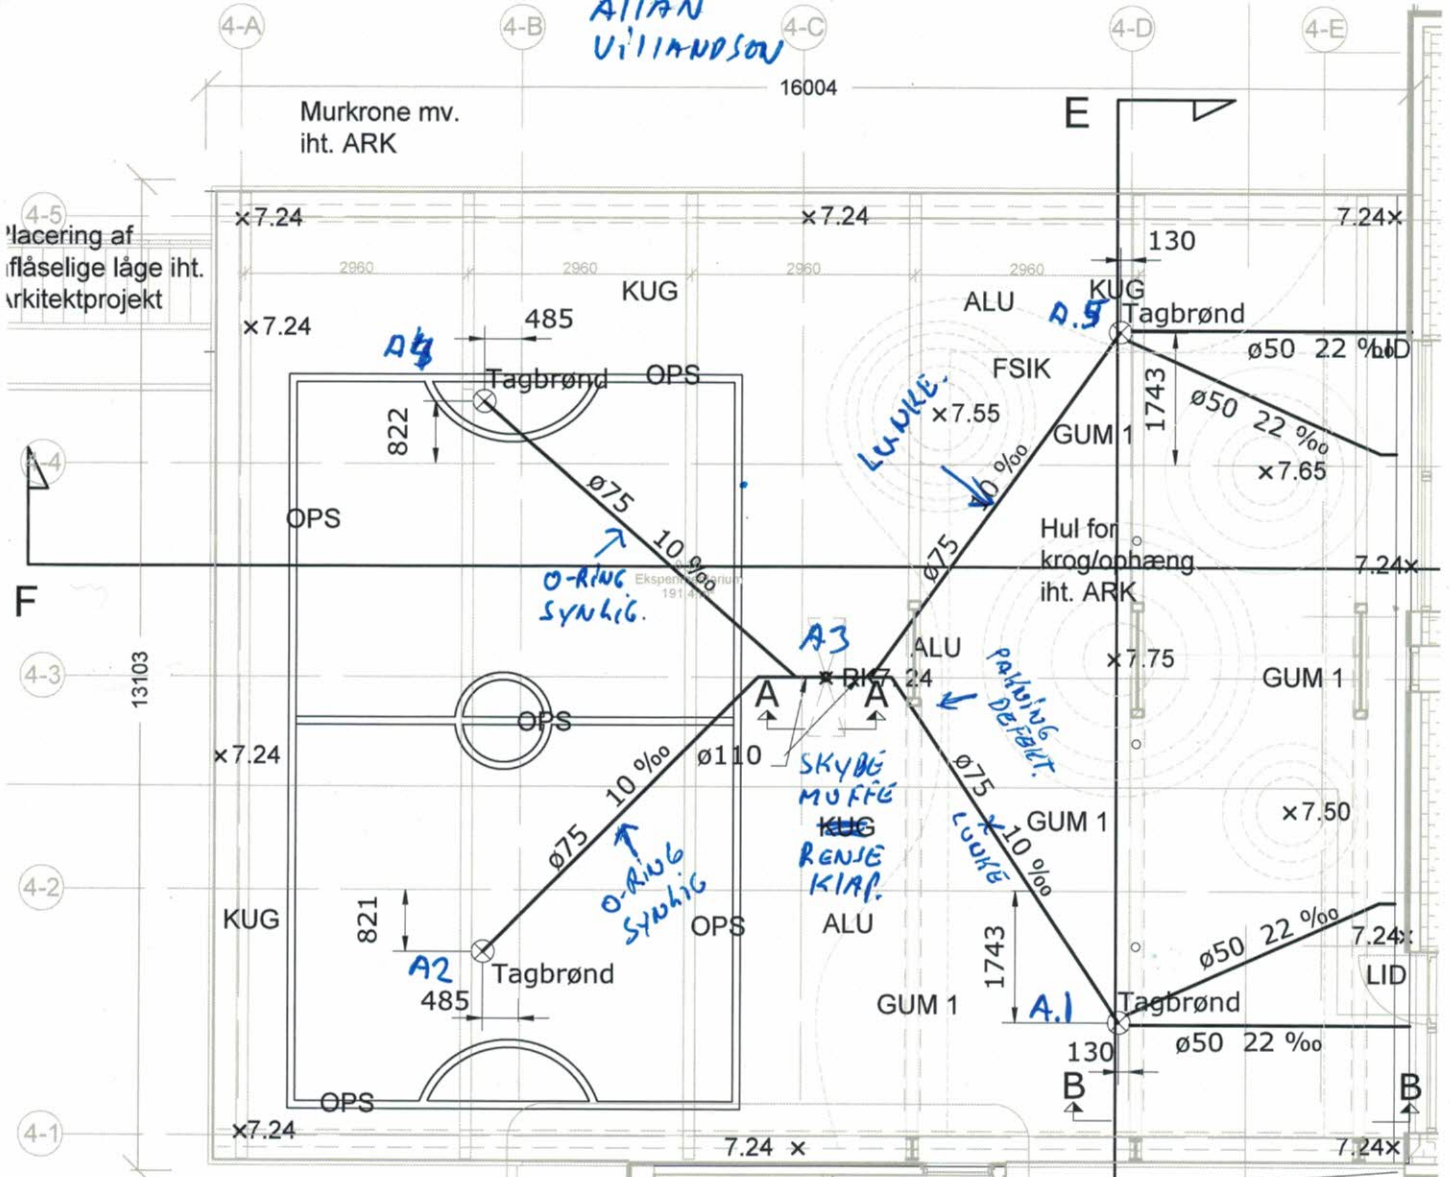


ALLAN
VILLANDSON

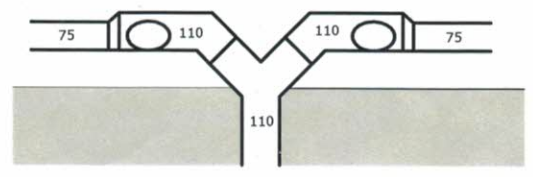

Noter:
Ledninger føres i isolering.
Brønde placeres i tagpaptag.
Se tegn. I5729_L0_K02_H1.01_ET_S1_N05.

Søkeløbende tilsluttes tagednløb.
Indgår ikke i dette arbejde

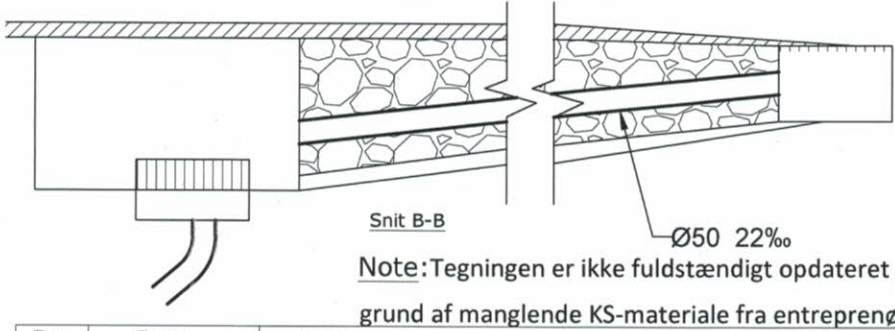

As built 07.01.2019

Rev	Dato	Noter	Ini
-----	------	-------	-----

Hvidovre Kommune
Nyt Dagtilbud, Cirkusgrunden - Lille Sky

Adresse: Byvej 248, 2650 Hvidovre ID nr.: 5729
 Matr. nr.: 18g & 7000k Ejendoms nr.: --

Tagplan for Experimentarium, afløb

Revision:
Revisionsdato:
Oprettelsesdato: 30.03.2016
Udarbejdet af: TA

- Bygherre: Hvidovre Kommune, By- og Teknikforvaltningen, Høvedstensvej 45, 2650 Hvidovre. Tlf: 3639 3639
- Arkitekt: RUBOW arkitekter A/S, Bredgade 25X, 1260 København K, Tlf. 3369 1122
- Ingeniør: Danakon A/S
- Landskab: RUBOW arkitekter A/S, Bredgade 25X, 1260 København K, Tlf. 3369 1122

Fase:	Stade:	Målforhold:	CAD filnavn:
Hovedprojekt	Fremtidigt, nyt	1 : 100	I5729_LD_K08_TJD_H1.04_ET_S1_N18